y = 04561.23
x = 85179.97

y = 04708.73
x = 85179.97

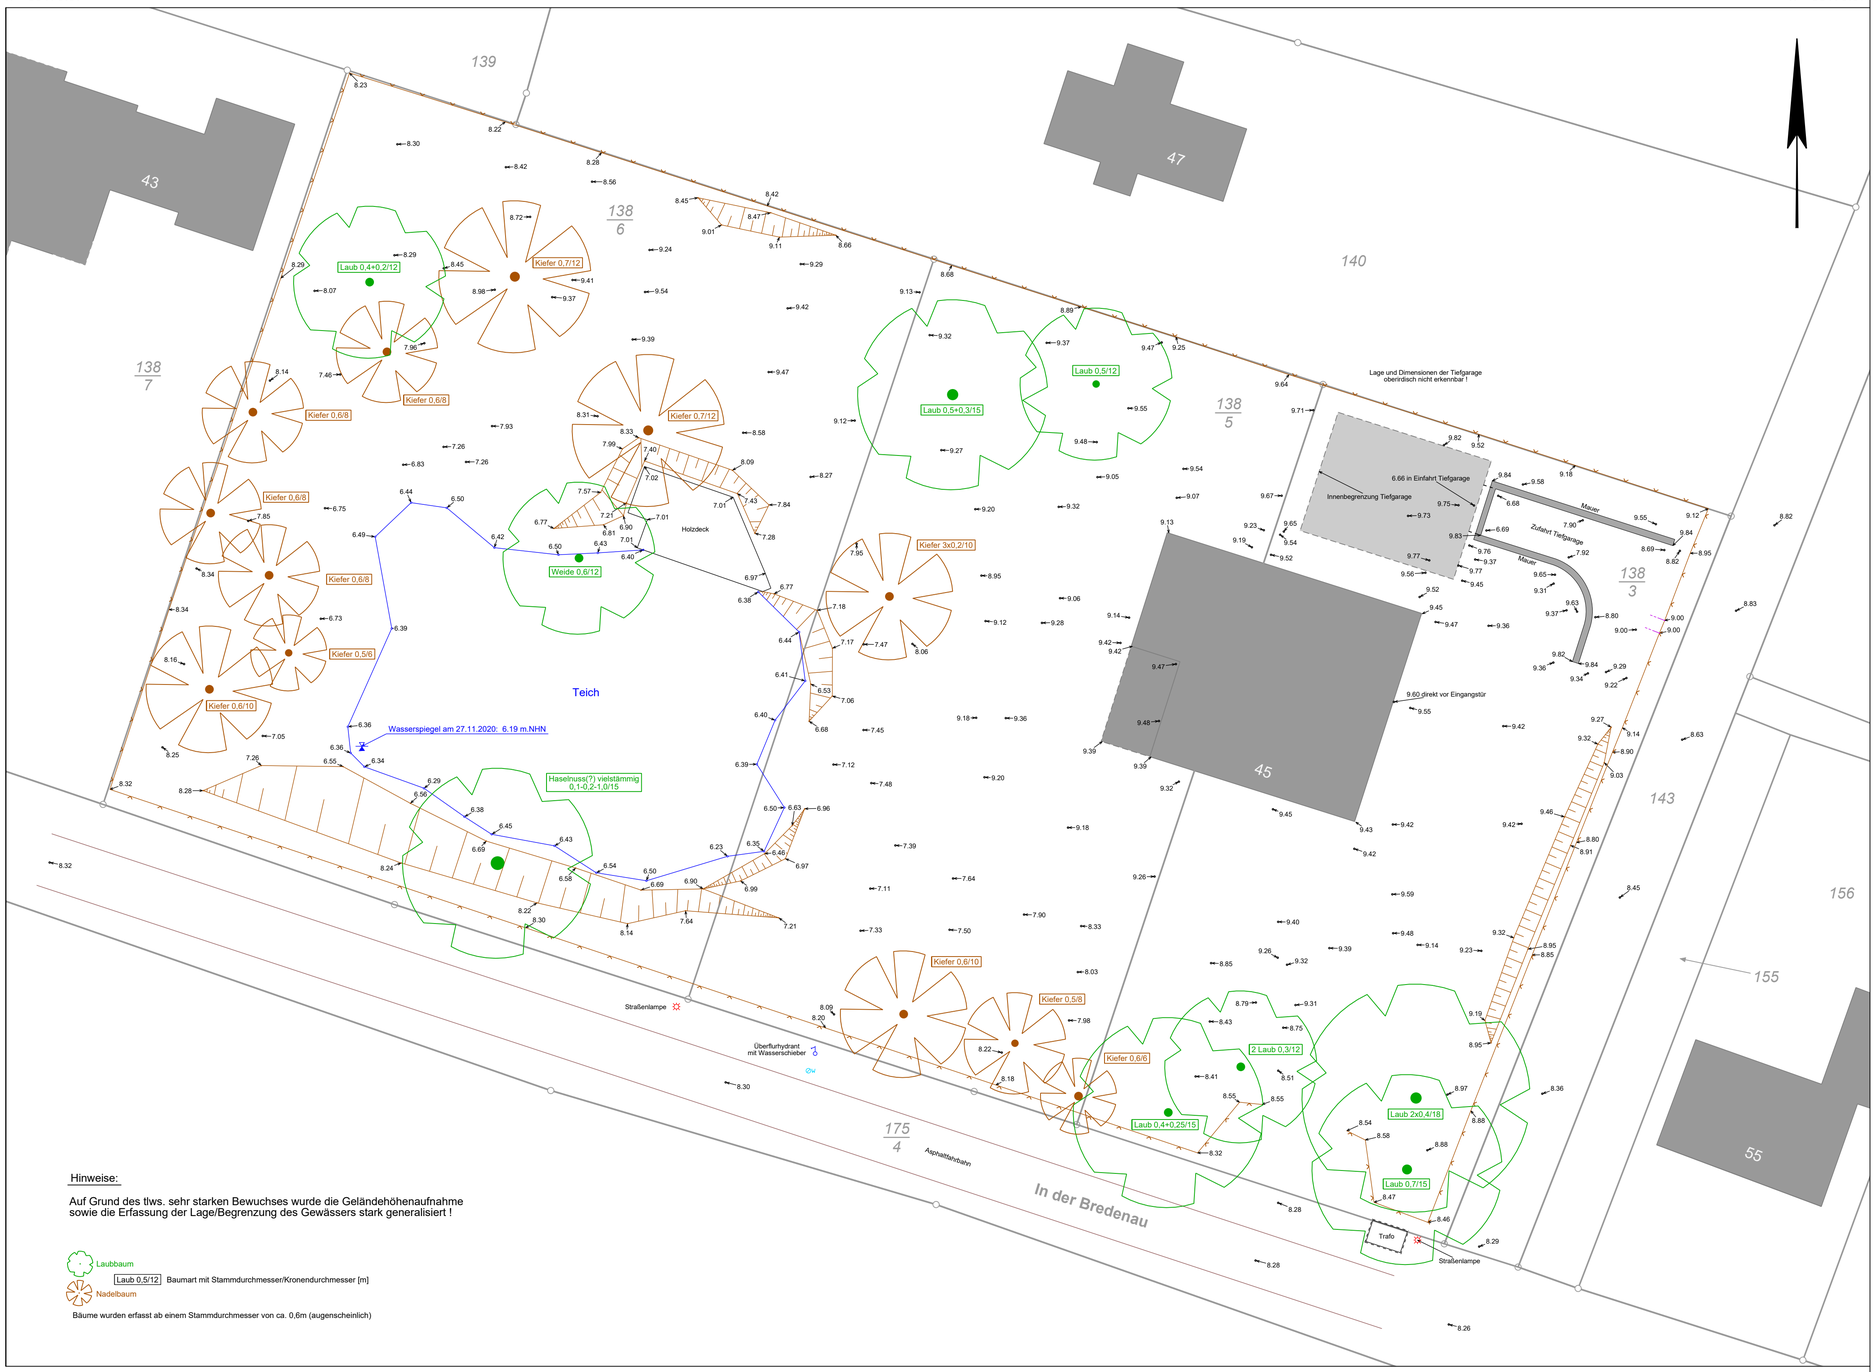

Hinweise:

Auf Grund des tlws. sehr starken Bewuchses wurde die Geländehöhenaufnahme sowie die Erfassung der Lage/Begrenzung des Gewässers stark generalisiert !

Laubbaum

Laub 0,5/12 Baumart mit Stammdurchmesser/Kronendurchmesser [m]

Nadelbaum

Bäume wurden erfasst ab einem Stammdurchmesser von ca. 0,6m (augenscheinlich)

Höhenangaben sind bezogen auf NHN

Höhenanschluss gemessen mit GNSS (DHHN2016)

Toleranz +/- 5 cm

Flecken Ottersberg

1. Änderung B-Plan Nr. 52 "In der Bredenau"

Bestandsplan

Gemeinde: Ottersberg
Gemarkung: Fischerhude
Flur: 16

		Datum
Gemessen:	G. Cordes	27.11.2020
		01.12.2020
Gezeichnet:	G. Cordes	04.12.2020
Geprüft:	F. Rother	09.12.2020
Maßstab:		1:250
Blatt-Nr.		BP-01
EDV-Verweis:		207526-BP01
Aktenzeichen:		**20/7526**

ehrhorn VERMESSUNG
Dipl.-Ing. Uwe Ehrhorn
Öffentl. best. Vermessungsingenieur
Neue Finien 2
28832 Achim
T 04202/9691-0 F 04202/9691-33
info@ehrhorn.de www.ehrhorn.de

Management System ISO 9001:2015

y = 32504561.23
x = 5885072.47

y = 04708.73
x = 85072.47